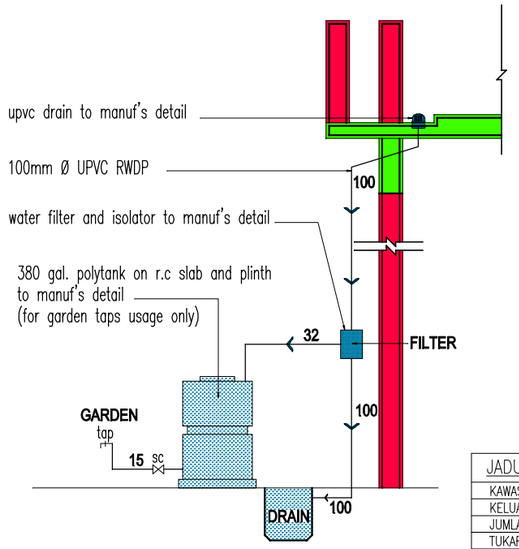

SISTEM PENGUMPULAN AIR HUJAN (SPAH)
SKALA N.T.S

JADUAL PENGIRAAN TANKI SIMPANAN AIR HUJAN(SPAH)	
KAWASAN TADAHAN BUMBUNG	173 M2
KELUASAN X 0.01 = M3	173 M2 X 0.01
JUMLAH ISIPADU	1.73 M2
TUKAR KEPADA UNIT GALLON (1M3 = 219.96 GALS)	1.73 M2 X 219.96 GALS
	380.53 GALLONS

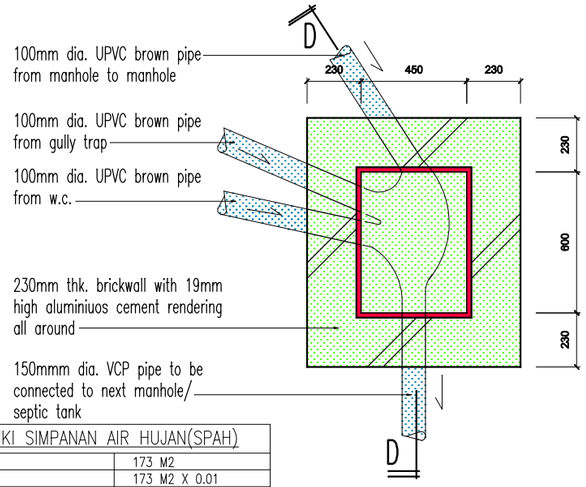

PELAN LURANG
SKALA 1 : 20

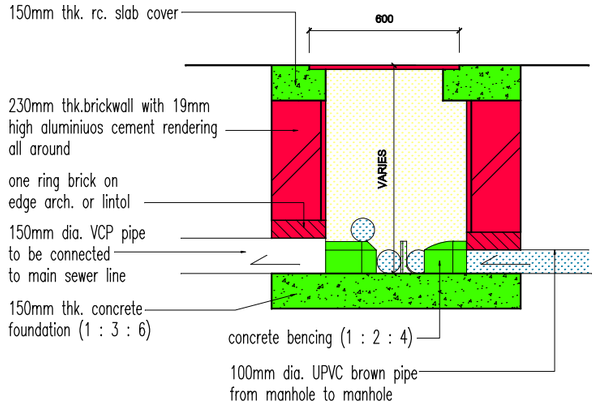

KERATAN D-D LURANG
SKALA 1 : 20

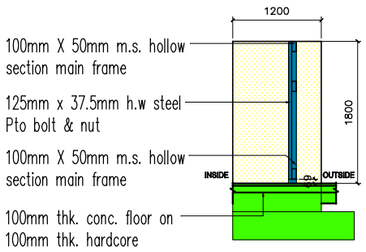

KERATAN A-A
SKALA 1 : 50

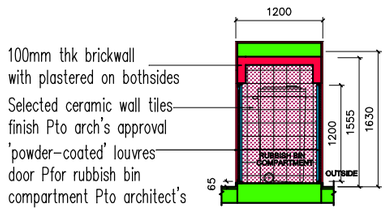

KERATAN B-B
SKALA 1 : 50

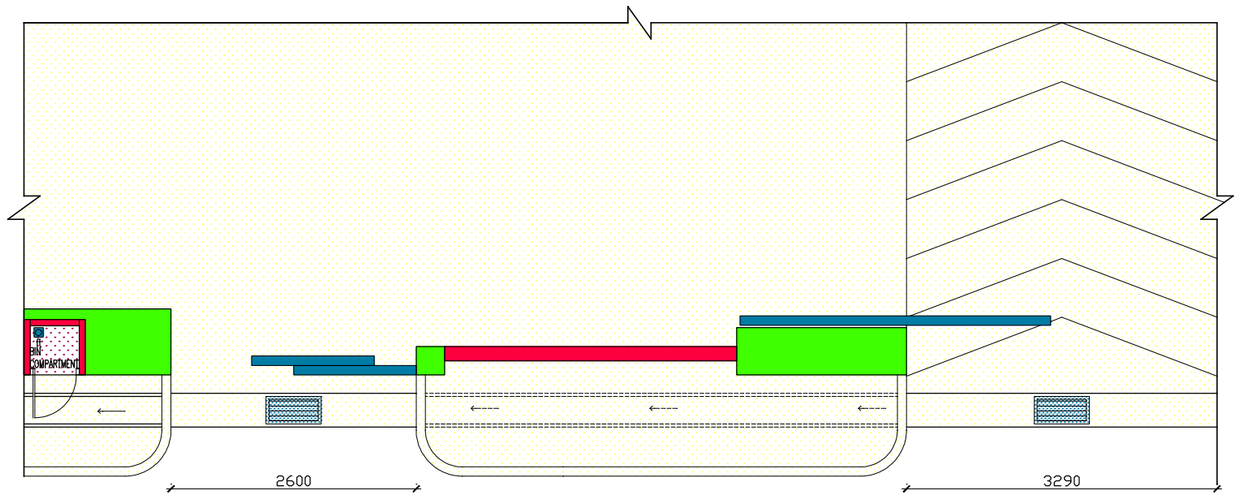

PELAN SLIDING METAL GATE
SKALA 1 : 50

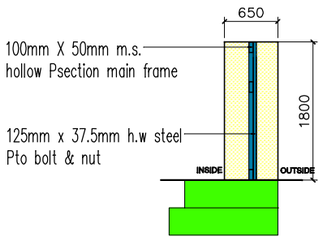

KERATAN C-C
SKALA 1 : 50

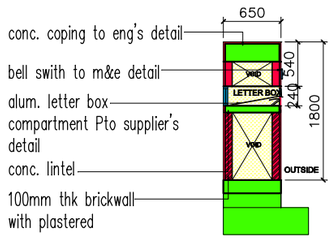

KERATAN D-D
SKALA 1 : 50

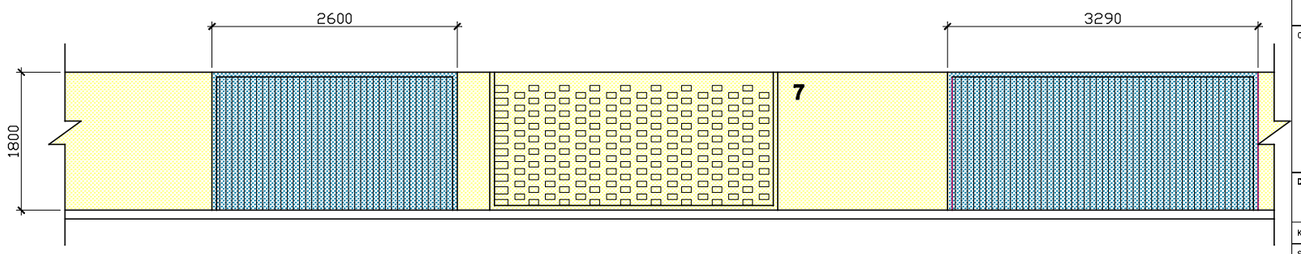

PANDANGAN HADAPAN SLIDING METAL GATE
SKALA 1 : 50

File No. :

NOTE:–
NEW ADDITIONAL WORKS SHOWN IN RED COLOR
WORKS TO BE DEMOLISHED SHOWN IN YELLOW COLOR

	DATE OF ISSUE
○ PRELIMINARY DRAWINGS.	
● SUBMISSION DRAWINGS.	
○ TENDER DRAWINGS	
○ CONSTRUCTION DRAWINGS.	

NOTE: ALL DRAWINGS SUBJECT TO CHANGES

TAJUK CADANGAN / PROJEK :

PERMOHONAN PELAN BANGUNAN DI BAWAH AKTA 133 BAGI TUJUAN MEROBOH DAN MEMBINA SEMULA 1 UNIT RUMAH BERKEMBAR 2 TINGKAT KEPADA RUMAH BERKEMBAR 2 TINGKAT BESERTA LANTAI ARAS BAWAH TANAH DI ATAS TANAH LOT 14508 GRN 425833, BIL. 7 JALAN KELAPA JAYA, TAMAN SOGA, DAERAH BATU PAHAT, JOHOR DARUL TA'ZIM.

UNTUK TETUAN PN. SHAZLIN BINTI SABANYA @ SABAAH

ARKITEK SIGNATURE

SABIRIN ROBLI ARCHITECT
SABIRIN ROBLI ARCHITECT
0-05, CIVIL DAMANSARA, JALAN DAMANSARA, TAMAN TUN DR
IBRAHIM, 81100 JOHOR BAHRU, JOHOR.
sabirin.robli@gmail.com

Ar. Ahmadzhakrul Sabirin
ARKITEK
No. Pendaftaran LAM : A/A 242

SAYA MEMPERAKUI BAHWA PERSIAPAN-PERSIAPAN BERALAMAT PELAN INI ASALAH MENGIKUT KEHENDAK UNDANG-UNDANG KECIL BANGUNAN SEBAGAIM 1986 DAN SAYA TETULIS MENERIMA TANGGUNGJAWAB DENGAN SEVA-JIRNYA.

PROJECT MANAGEMENT CONSULTANT:

NR2ARCHi DESIGN
design • built • consultancy
202103196642 (N0025887-X)
NR 2 ARCHI DESIGN, NO.24-01,
JALAN SUSUR MASAI LAMA 1,
TAMAN SAUJANA, 81100 JOHOR BAHRU,
JOHOR DARUL TAKZIM
TEL: 011-63611050
nr2arch@gmail.com

OWNERS

NAMA : SHAZLIN BINTI SABANYA @ SABAAH
NO K/P : 890714-01-5122
ALAMAT : KAMPUNG SUNGAI LURUS
83200 SENGGARANG, JOHOR.

DRAWING TITLE
SISTEM PENGUMPULAN AIR HUJAN (SPAH)
PELAN LURANG , KERATAN D-D LURANG
PELAN SLIDING METAL GATE

KLK FILE REF. NO : NR2/SOGALOT14508/03/04/PB/BLDG.PLAN/R050624

SCALE : AS SHOWN	DATE : JUNE 2024
DRAWN/DESIGN BY : SALLEH	CHECKED BY : Tc. REMMY

DRAWING NO : NR2ARCHiDESIGM/SOGALOT14508/MPBP/PB | 05 | R4